


- Trockenbauwände
- Neues Mauerwerk und sonstige Bauteile
- Neuer Beton oder Stahlbeton
- Vorhandene Bauteile
- Zu beseitigende Bauteile

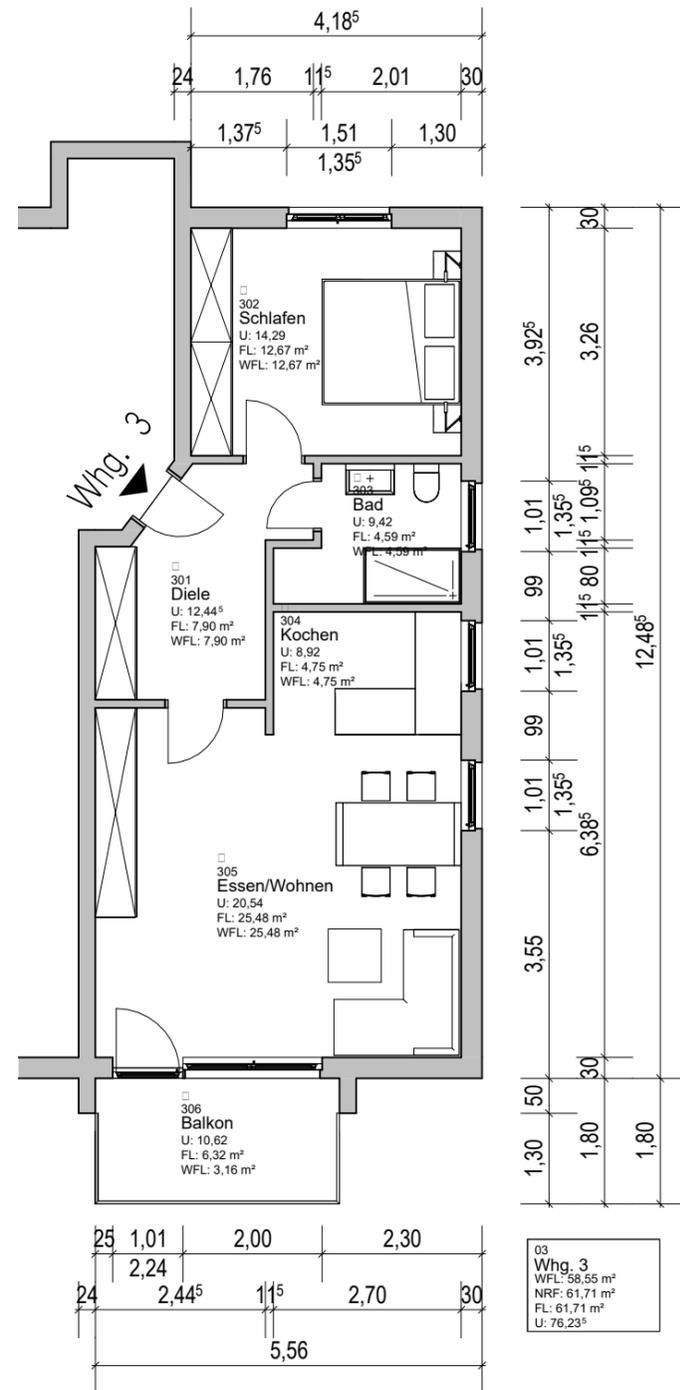

Grundriss, Dörngraben 2, 63808 Haibach, Fa. HAVANOLA

PROJEKT	Dörngraben 2
GRUNDSTÜCK:	63808 Haibach
BAUHERR	Fa. HAVANOLA Immo GmbH
	Pflaumheimer Gässchen 1
	63853 Mömlingen

BESTANDSPLANUNG

PROJ-NR:	24-0221
Lph.:	Grundriss Whg. 3
PLAN-NR:	LPH1
DATUM:	15.03.2024
MASSSTAB:	1 : 100
BLATTGRÖßE:	0.420 x 0.297 = 0.12 m ²
GEZEICHNET:	yb

Yannick W. Beer
 - Bauplanung & Visualisierung -
 Im Paradies 7a, 63853 Mömlingen
 M +49 176 84137323
 info@bauplanung-visu.com

DER AUSFÜHRENDE IST VERPFLICHTET, ALLE BESTANDSMASSE UND PLANKOTEN VOR ARBEITSBEGINN ZU ÜBERPRÜFEN. DIESE ZEICHNUNG IST UNSER GEISTIGES EIGENTUM UND UNTERLIEGT DEM URHEBERRECHT. EINE VERVIELFÄLTIGUNG, AUSHÄNDIGUNG AN DRITTE PERSONEN ODER ÜBERLASSUNG AN KONKURRENZZFIRMEN IST UNTERSAGT.